














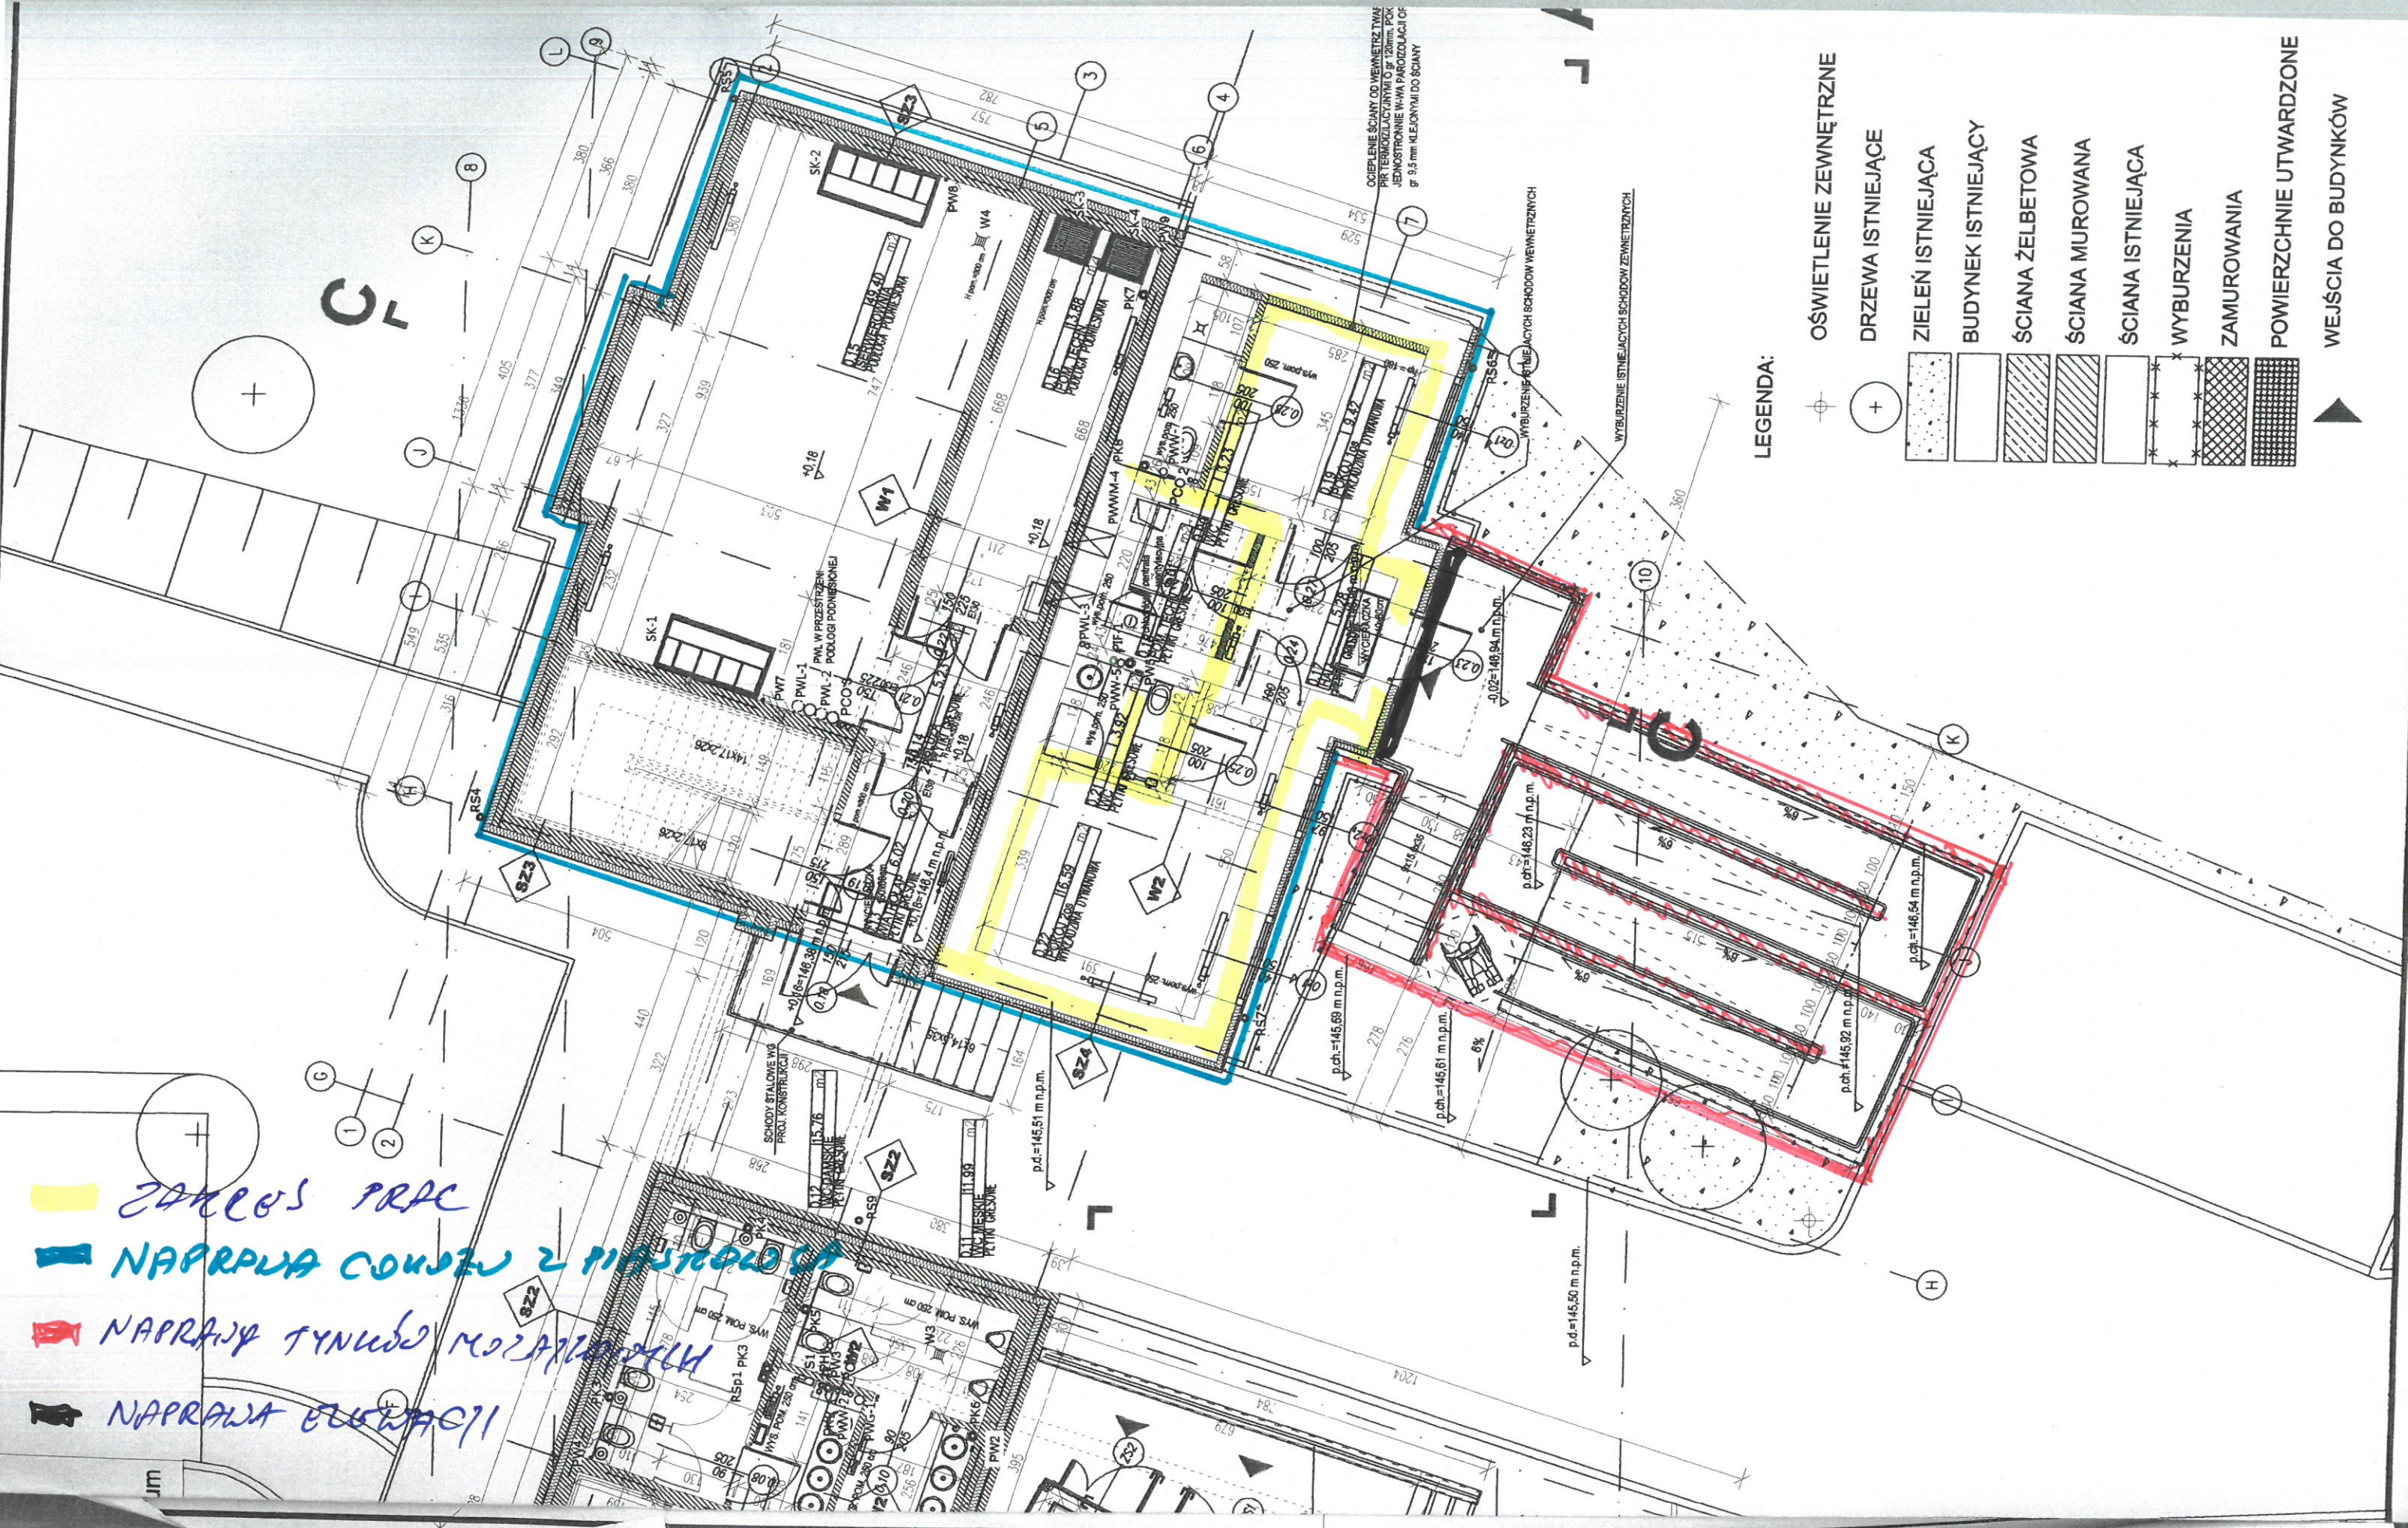


-  ZAKRES PRAC
-  NAPRAWA CONKRETU Z PIASTKAMI
-  NAPRAWA TYNKÓW MORTAROWYCH
-  NAPRAWA ELEKTRYKI



LEGENDA:

-  OŚWIETLENIE ZEWNĘTRZNE
-  DRZEWA ISTNIEJĄCE
-  ZIELEŃ ISTNIEJĄCA
-  BUDYNEK ISTNIEJĄCY
-  ŚCIANA ŻELBETOWA
-  ŚCIANA MUROWANA
-  ŚCIANA ISTNIEJĄCA
-  WYBURZENIA
-  ZAMUROWANIA
-  POWIERZCHNIE UTWARDZONE
-  WEJŚCIA DO BUDYNKÓW

OCEPLENIE ŚCIANY OD WEWNĘTRZNYCH
PIR TERMOIZOLACJĄ O grub. 120mm, POKR.
JEDNOSTRONNIE W WIA PARODYLACJI O grub.
9,5 mm KLEJONYMI DO ŚCIANY

WYBURZENIE KŁĘBIĄCYCH SCHODÓW WEWNĘTRZNYCH

WYBURZENIE ISTNIEJĄCYCH SCHODÓW ZEWNĘTRZNYCH

p.d.=145,50 m.n.p.m.

p.ch.=145,69 m.n.p.m.

p.ch.=145,61 m.n.p.m.

p.ch.=146,23 m.n.p.m.

p.ch.=146,54 m.n.p.m.

p.ch.=146,52 m.n.p.m.

p.d.=145,51 m.n.p.m.

SCHODY STALOWE WG
PROJEKTU KONSTRUKCYJNEGO

WYS. POM. 200 cm

WYS. POM. 200 cm


WYS. POM. 200 cm

WYS. POM. 200 cm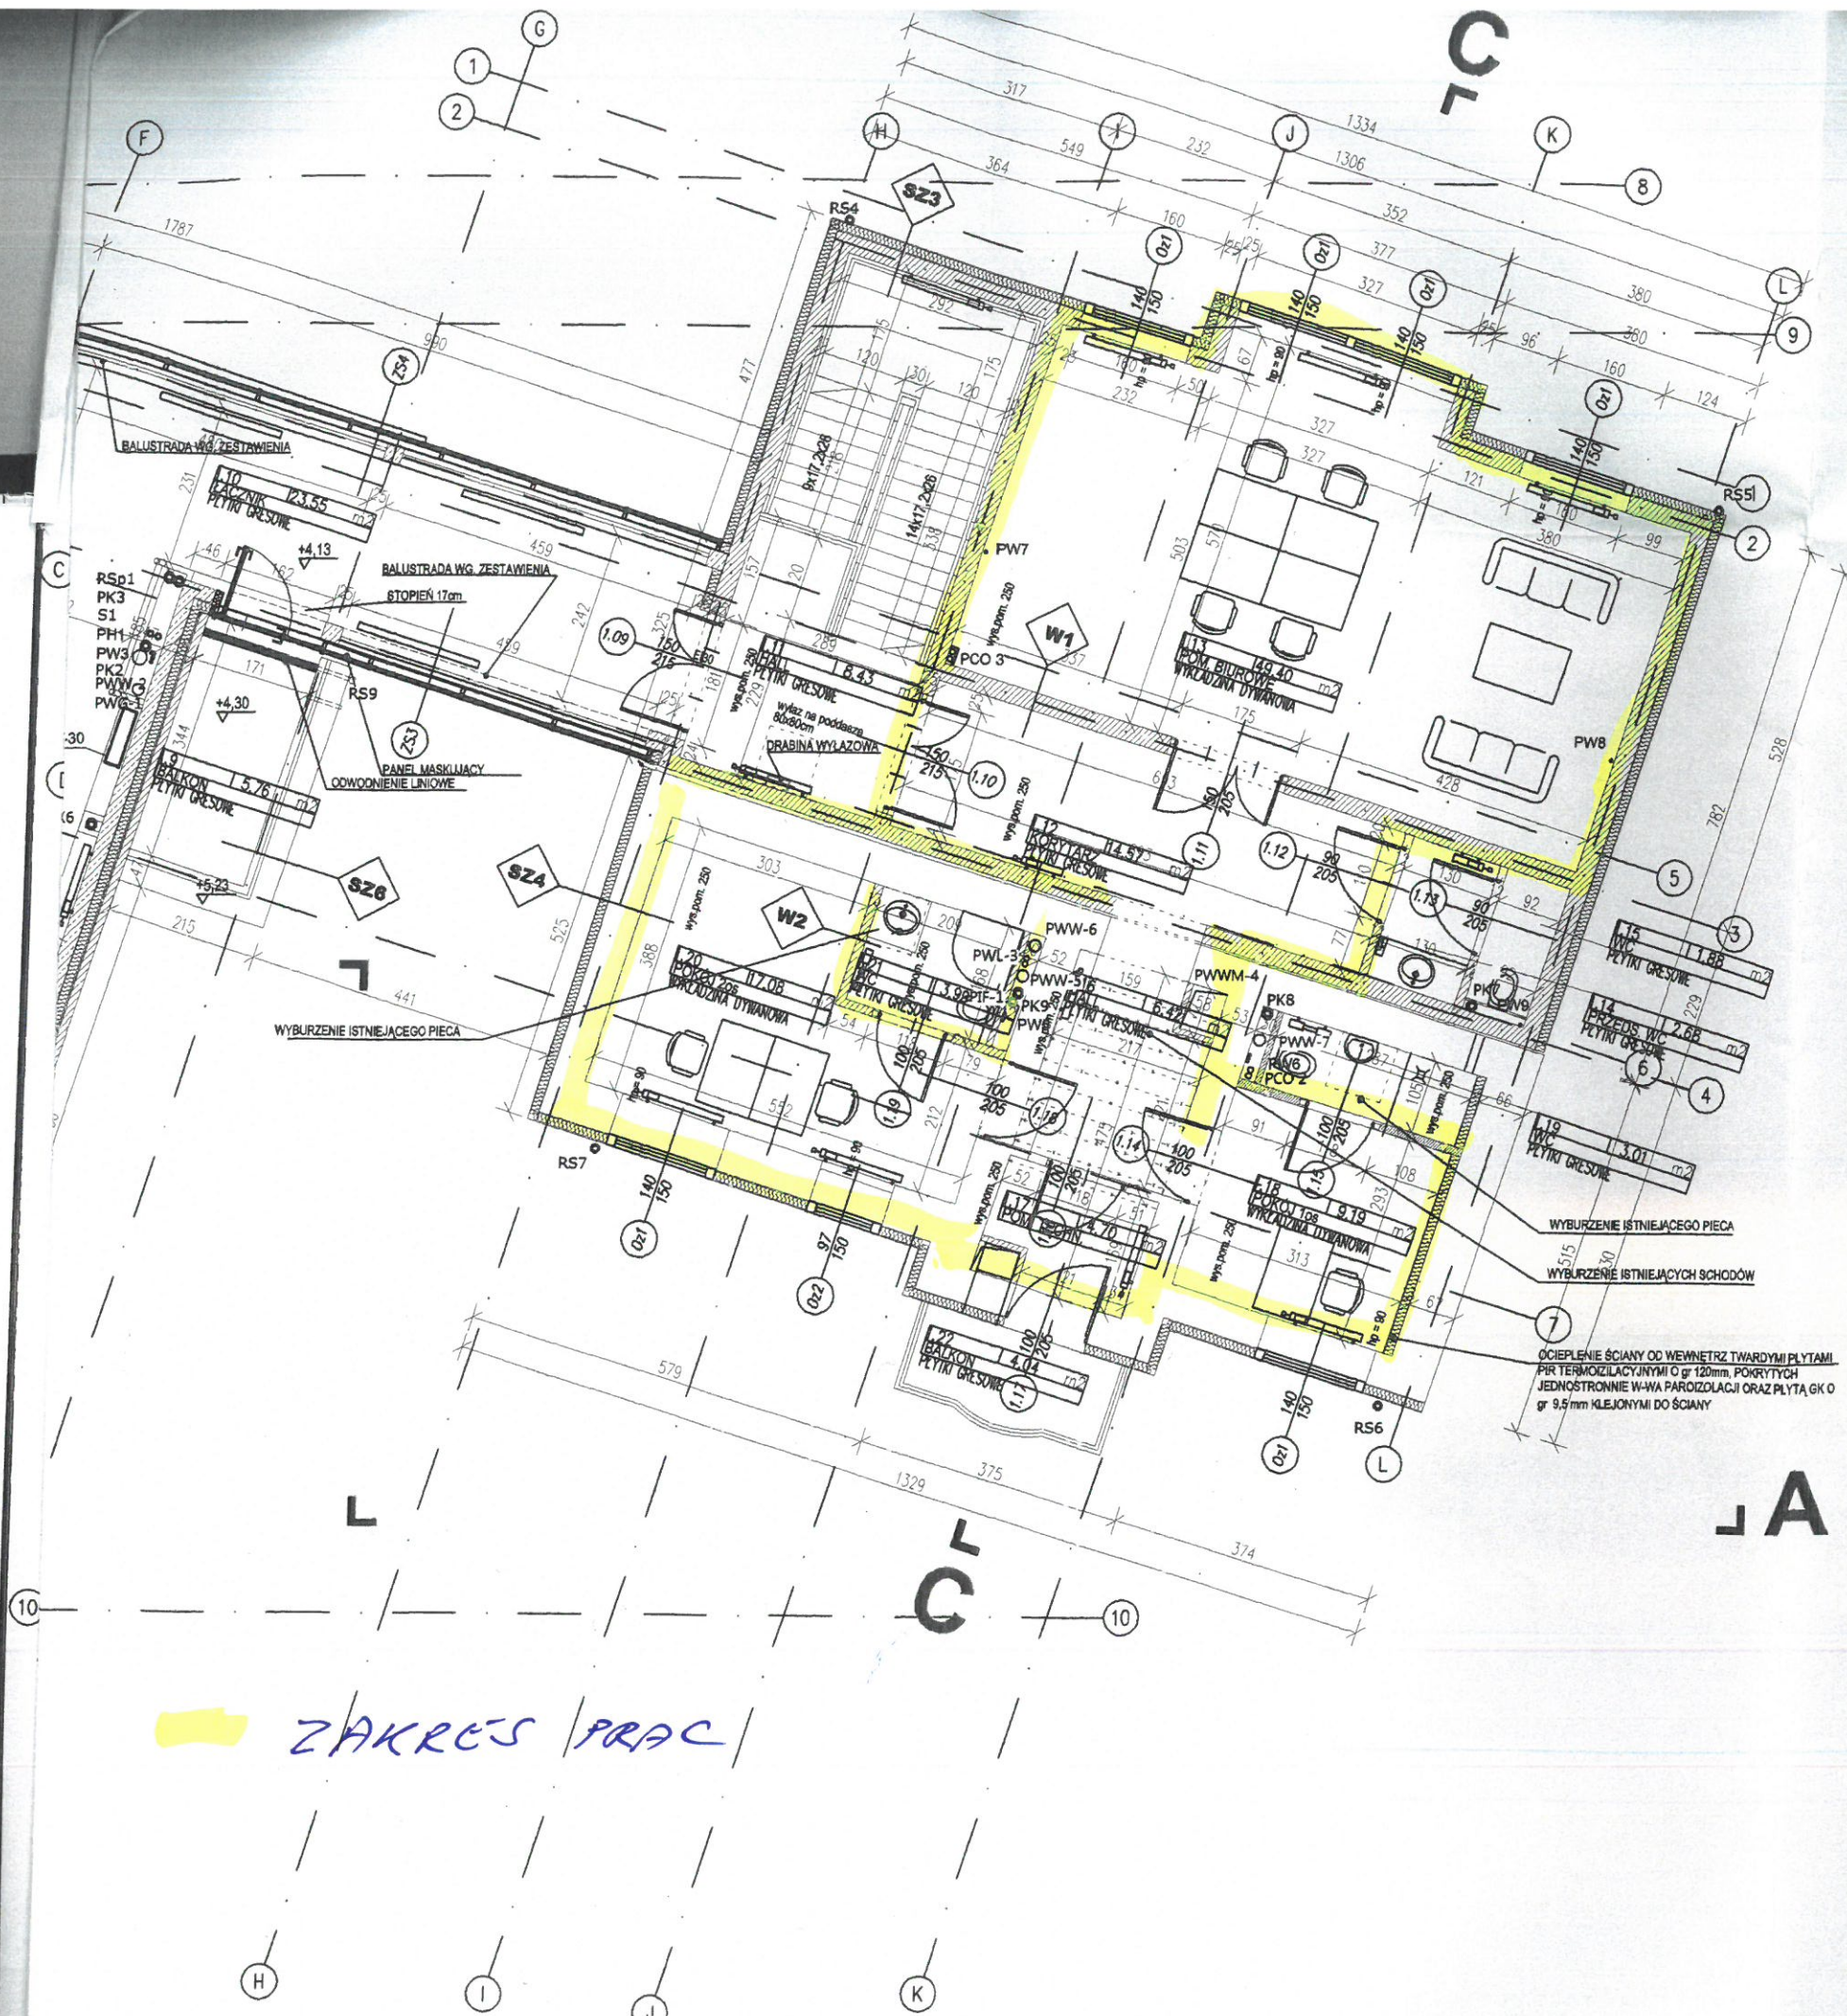

ZAKRES PRAC

	2. 2xPLYTA GK 3. RUSZT Z PROFILI CW 75 4. 2xPLYTA GK 5. WYKOŃCZENIE WG PROJ. WNĘTRZ
SZ 1	ŚCIANY ZEWNĘTRZNE Z OKŁADZINĄ Z BLACHY 1. BLACHA TYTANOWO - CYNKOWA 2. PLYTA OSB IV 3. RUSZT ALUMINIOWY 4. PUSTKA POWIETRZNA 5. CEGŁA KRATÓWKA 6. PUSTKA POWIETRZNA 7. STYROPIAN EPS 8. PUSTAK CERAMICZNY 9. TYNK GIPSOWY (w pom. wilgotnych cem.-wap.) 10. WYKOŃCZENIE WG PROJ. WNĘTRZ
SZ 2	ŚCIANY ZEWNĘTRZNE II 1. TYNK POLIMEROWO-MINERALNY NA SIATCE I KLEJU 2. CEGŁA KRATÓWKA 3. PUSTKA POWIETRZNA 4. STYROPIAN EPS 5. PUSTAK CERAMICZNY 6. TYNK GIPSOWY (w pom. wilgotnych cem.-wap.) 7. WYKOŃCZENIE WG PROJ. WNĘTRZ
SZ 3	ŚCIANY ZEWNĘTRZNE III 1. TYNK POLIMEROWO-MINERALNY, DROBNOZIARNISTY 2. SIATKA Z WŁÓKNA SZKLANEGO NA WARSTWIE KLEJU 3. STYROPIAN EPS W TECHNOLOGII BSO 4. PUSTAK CERAMICZNY 5. TYNK GIPSOWY (w pom. wilgotnych cem.-wap.)
SZ 4	ŚCIANY ZEWNĘTRZNE IV 1. TYNK TRADYCYJNY Z WYPRAWĄ SZLACHETNĄ ZBROJONY 2. SIATKA Z WŁÓKNA SZKLANEGO NA WARSTWIE KLEJU 3. STYROPIAN EPS W TECHNOLOGII BSO 4. ŚCIANA INSTYJAJĄCA 5. TYNK GIPSOWY (w pom. wilgotnych cem.-wap.)
SZ 5	ŚCIANY PIWNCZNE GR. 51 cm 1. IZOLACJA TYPU CIĘŻKIEGO - MATA BENTONITOWA DUALNA 2. BLOCZKI BETONOWE B25 3. STYROPIAN XPS 4. BLOCZKI BETONOWE B25 5. TYNK CEMENTOWO-WAPIENNY
SZ 6	ŚCIANA NAWISU NAD WEJŚCIEM 1. OKŁADZINA Z PŁYT PIASKOWCA MONTOWANA NA KOTWACH STALOWYCH, W TECHNOLOGII SUCHEJ 2. PUSTKA POWIETRZNA 3. STYROPIAN EPS/WELNA MINERALNA 4. ŚCIANA ŻELBETOWA WG. PROJ. KONSTR.

- OZNACZENIA:**
 PK - pion kanalizacji sanitarnej
 RS- rury spustowe kanalizacji deszczowej grawitacyjnej
 RSp- rura spustowa kanalizacji deszczowej podciśnieniowej
 Wg - wpust balkonowy skośny
 S - pion instalacji solarnej
- OZNACZENIA:**
 PW - pion wody na cele byt.-gosp.
 PH - pion wody na cele p.poż
 ZH - zestaw hydroforowy
 HW-25N-K-30 - proj. hydrant szafkowy typu HW-25N-K-30 o zasięgu w poziomie 33,0 m
- PCO - pion instalacji centralnego ogrzewania
 PCT - pion ciepła technologicznego
 PWL-3 - pion instalacji wody lodowej
 PIF-1 - pion instalacji freonowej
 PWW-1 - pion wentylacji wywiewnej
 PWG-1 - pion wentylacji grawitacyjnej wywiewnej
 PWWM-4 - pion wywiewny wentylacji mechanicznej

UWAGA 1:
 Przy przejściach przez strefy p.poż stosować opaski i masy pęczniące wg opisu technicznego

UWAGA 2:
 Dokumentację należy rozpatrywać całościowo. Projekt instalacji wg. oprac. branżowych. Część przewodów prowadzona pod stropem.

UWAGA 3:
 Przewody instalacji freonowej VRV w pomieszczeniach prowadzić pod sufitem pod w brzdach ściennych

Przewody wody lodowej należy zaizolować termicznie matami z kauczuku syntetycznego K-Flex - grubość izolacji na zewnątrz budynku oraz na poddaszu równa średnicy w rurociągów, grubość izolacji wewnątrz budynku równa połowie średnicy w rurociągów

UWAGA 4:
 Obudowa szachtów z płyt gipsowych 8cm, obudowa pozostałych pionów z płyt GK podkonstrukcji stalowej. Prowadzenie pionów wg opracowań branżowych. Obudowa oznaczeniem graficznym.

DOKUMENTACJA
 POWYKONAWCZA

mgr inż. Przemysław Ryciuk
 Upr. bud. do kierowania robotami budowlanymi
 w spec. konstrukcyjno-budowlanej bez ograniczeń
 REWIZJA